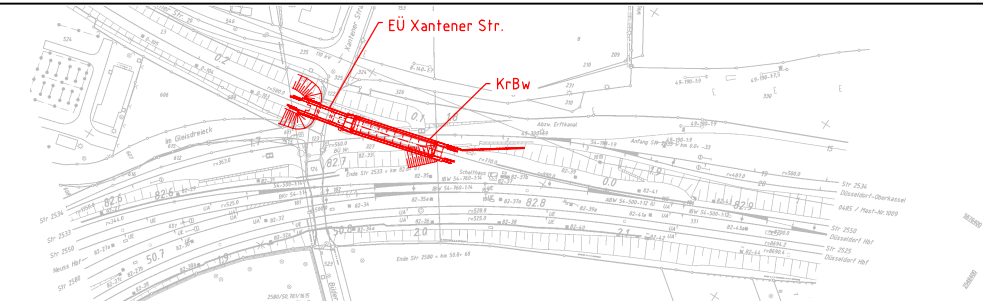


- Bestand (IVL-Plan)
- Bestand (Vermessung)
- äußere Grenze der vorhabenträgereigenen Grundstücke
- Neubau
- Planfeststellungsgrenze (Ausgangsverfahren)
- Planfeststellungsgrenze (Planänderung Antragsfassung)
- Planfeststellungsgrenze (Planänderung Antragsfassung)
- Gemeindengrenze
- Gemarkungsgrenze
- Flurgrenze
- Flurstücksgrenze
- laufende Nummer des Bauwerksverzeichnisses
- Baustelleneinrichtungsfläche
- Baustraße

### Unterlage 3.3

Genehmigungsvermerk Eisenbahn-Bundesamt

Übersichtsskizze

[illegible]

Genehmigungsplanung: Unterlage für eine Entscheidung nach § 18 AEG

Vorhabenträgerin: DB InfraGo AG Projekte KIB NRW 1 I.L.-W-P-1 Hermann-Länder-Straße 3 50679 Köln					Planzeichen Nr.: GP_IB_LP Projekt-Nr.: T 016076111; T 016	
Datum _____		Datum _____		Datum _____		
Unterschrift _____		Unterschrift _____		Unterschrift _____		
Vertreter der Vorhabenträgerin:  DB InfraGo			Planverfasser:  DB			
DB Engineering & Consulting GmbH Region West Planung Köln I.T.V.-W-P-K Aueweg 7 50679 Köln			Hohensystem: DDHN92			
			Koordinatensystem: DB_REF			
			Ursprungsplan:			
			Blattgröße: 420 mm x 1160 mm			
			Maßstab: 1 : 1000			
Datum _____		Datum _____				
Unterschrift _____		Unterschrift _____				

Erneuerung KrBw über Str. 2534 und EÜ Xantener Straße in Neuss  
Eisenbahnstrecke 2535 (Abzw. Neuss Erftkanal, W185 - Abzw. Weißenberg, W  
km 00,103; km 00,144

Planart:	Lageplan
----------	----------

Planinhalt: Lage des Bauvorhabens