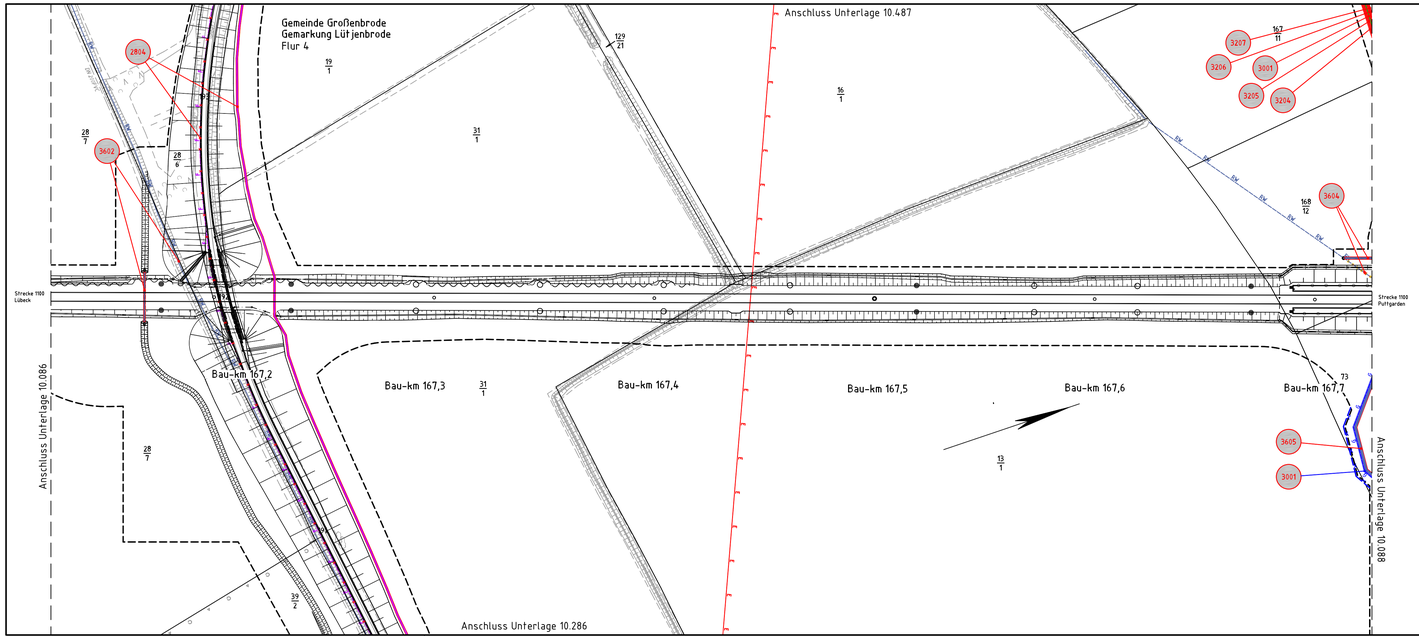

Legende:

- Bestand
- äußere Grenze der vorhabenträgereigenen Grundstücke
- 1. Änderung im Verfahren
- Planfeststellungsgrenze
- Kreis-/ Gemeindegrenze
- Gemarkungsgrenze
- Flurgrenze
- Flurstücksgrenze
- Zugehörigkeitshaken
- 116/12 oder 2029 Flurstücksnummer

Kataster

- Nr. laufende Nummer des Bauwerksverzeichnisses

Bestand Kabel/Leitungen

- E Elektrizitätsleitung
- F Fernmeldeleitung
- G Gasleitung
- A Abwasser
- RW Regenwasser
- M Mischwasser
- W Wasserleitung
- FW Fernheizleitung
- LWL Lichtwellenkabel
- Richtfunk Richtfunkstrecke

geplanter Leitungskorridor

- Elektrizitätsleitung
- Fernmeldeleitung
- Gasleitung
- Abwasser
- Regenwasser
- Mischwasser
- Wasserleitung
- Fernheizleitung
- Lichtwellenkabel
- Kabel/Leitung oberirdisch
- Kabel/Leitung unterirdisch
- Rückbau Kabel/Leitung unterirdisch
- Kabel/Leitung (außer Betrieb)

1. Änderung

Unterlage 10.087

Genehmigungsvermerk Eisenbahn-Bundesamt

Übersichtsskizze

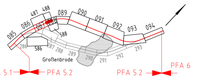

Index	Änderungen bzw. Ergänzungen	Planungsstand
a	Ausgangsverfahren 1. Änderung im Verfahren	10.01.2025
0	Ausgangsverfahren Antragsfassung	23.03.2023

Genehmigungsplanung: Unterlage für eine Entscheidung nach § 18 AEG

Vorhabenträgerin:
DB InfraGO
~~DB Netz AG~~ DB InfraGO AG
Adam-Riese-Straße 11-13
60327 Frankfurt/M.

Vertreter der Vorhabenträgerin:
DB InfraGO
~~DB Netz AG~~ DB InfraGO AG
~~Region Nord~~
Bein Strohhause 17
20097 Hamburg
20.02.2025
Ort, Datum, Unterschrift
Hendrik Bohn

Planzeichen: 4.5.2.VA.LT.000.087.A1
Projekt-Nr.: E1631230009

	Datum	Name
gez.:	03/2022	Nicolau
bearb.:	03/2022	Nicolau
gepr.:	03/2022	Richter

Bauherr:
DB InfraGO
~~DB Netz AG~~ DB InfraGO AG
~~Region Nord~~
~~Infrastrukturprojekte Nord~~
Lindemannallee 3
30173 Hannover

Planverfasser:
DB Engineering & Consulting GmbH
Region Nord
Hammerbrookstraße 44
20097 Hamburg
Hamburg, 23.03.2023
Ort, Datum, Unterschrift
i.V. Rüdiger Almersth

Höhensystem: DHHN92
Koordinatensystem: DB_REF
Ursprungsplan:
Blattgröße: 1160 x 297
Maßstab: 1 : 1000

Vorhaben:

ABS/NBS Hamburg – Lübeck – Puttgarden (Hinterlandanbindung FBQ)

Planfeststellungsabschnitt 5.2, Bau-km 165,982 bis Bau-km 173,117

Planart: Kabel- und Leitungslageplan

Planinhalt:

Bau-km 167,126 – Bau-km 167,726

Strecke 1100

06.02.2025 10:56 LumpeN @ 24.3s DBPB200.CTB Vault-Projekt: 02_Projekte\Hamburg\P-HH00084P_FBQ\05_Planung\PFA5_2\Lph4\VA\452_VA.LT_1000.dwg / 087